

		課 長	課長補佐	係 長	係 員	受 付
工 事 番 号 (受 付 番 号)						

公共汚水ます 【 新設・改良・移設・撤去 】 申請書

令和 年 月 日

大河原町長 齋 清志 殿

住所

.....

※ 申 請 者 氏名

.....

住所

.....

※ 土地所有者 氏名

.....

工事担当者 氏名

(責任技術者)

.....

電話

.....

※自署または法人にあつては記名及び押印とする。

下記理由により、公共汚水ますを【 新設 ・ 改良 ・ 移設 ・ 撤去 】したく申請いたします。

申 請 場 所	大河原町
申 請 理 由	
工 事 期 間	令和 年 月 日 ～ 令和 年 月 日
工 事 指 定 店	
添 付 書 類	位置図(案内図)・汚水枳図・※下水道配置図(新設のみ) ※新設工事は、下水道配置図及び汚水枳図に取付管の位置をそれぞれ明記すること。

令和 年 月 日

殿

上記申請について許可する。

大河原町長 齋 清志

※ 2 部提出

R6.5更新

※公共ます図の書き方で、問い合わせ・間違いが多い件について赤字表記しました。
※サイズはB4版横書き。
※今後はこのように統一しますので、古い台帳図で抜けがある場合は、追記をお願いいたします。
※文字はテンプレート、テプラ等を使用して清書する。

【記載例】

工事番号	大公下R1-1 H30-3 R1-5	形状	小口径汚水樹	本管 管種管径	HPφ250	取付管 管種管径	VUφ150	取付管勾配	5.2%	本管 管底高	14.850	M	樹蓋高	17.375	M
使用材料表															
品名	規格	数量													
1 防護ハット	φ200 T-14	1 組													
2 内 蓋	φ200	1 個													
3 立上り管	φ200	0.95 m													
4 樹 (横型)	φ200*150*100	1 個													
5 自在曲管	ゴム輪受口 0° φ150 (差し口)	1 個													
6 カラー	φ150	2 個													
7 直 管	ゴム輪受口片受 φ150	1.950 0.800 m													
8 曲 管	ゴム輪受口60° φ150 (差し口)	1 個													
9 支 管	90° 支管 HP管用	1 個													
10															

改良・移設・撤去の場合は新設工事番号の下に並べて表示

余白1.5cm以上

取付管で一番緩い部分の勾配

見取図

見取図のスペースが足りない時は
空きスペースに記載して良い

本管中心から公共ます中心までの距離

3,010

汚水樹・取付管断面図 S=1/20~30

官民境界

700 500 1,810

140 946 1,200

1,950

800

管底高 14.850

300 40~0 1,000

土被り H=2,297

管底より H=2,575

オフセットを拡大表記

600 19-2 19 700

見取り図には当該地番
と周辺地番を記載

19-2 19 19-1

MRNo. 282-2

19-19 19-20 19-22

改良 (有)村田設備
改良 (有)大河原設備

上流マンホール中心から
取り出し支管中心までの距離

取出方向
(上流マンホールから下流を向いて)

分筆等により地番が変更
になる場合は新しい地番

施工業者名 新 (株)大河原建設 取付管の位置 282-2+9.0 左 所有者住所氏名 大河原町字新南〇〇 大河原 町子 設置場所 大河原町字新南19

改良・移設・撤去の場合は新設施工業者名の上に並べて表示

余白1.5cm以上

所有者が変わっている場合は、最新の所有者情報

余白2.7cm以上


余白1.7cm以上

取付管及び汚水樹標準構造図


取付管及び汚水樹標準構造図

S=1:20

平面図

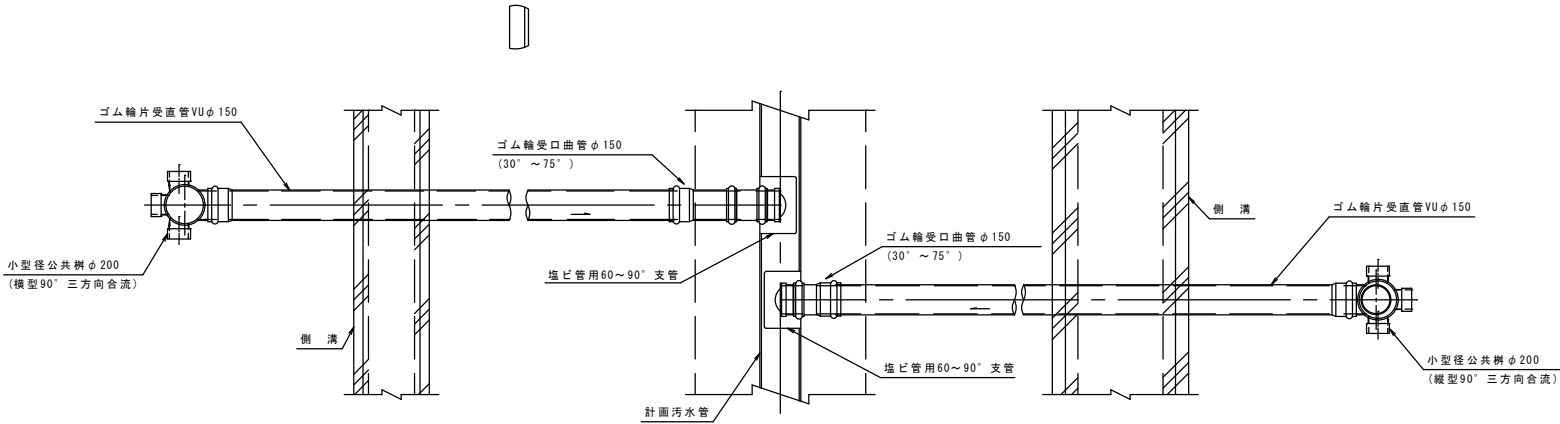



断面図

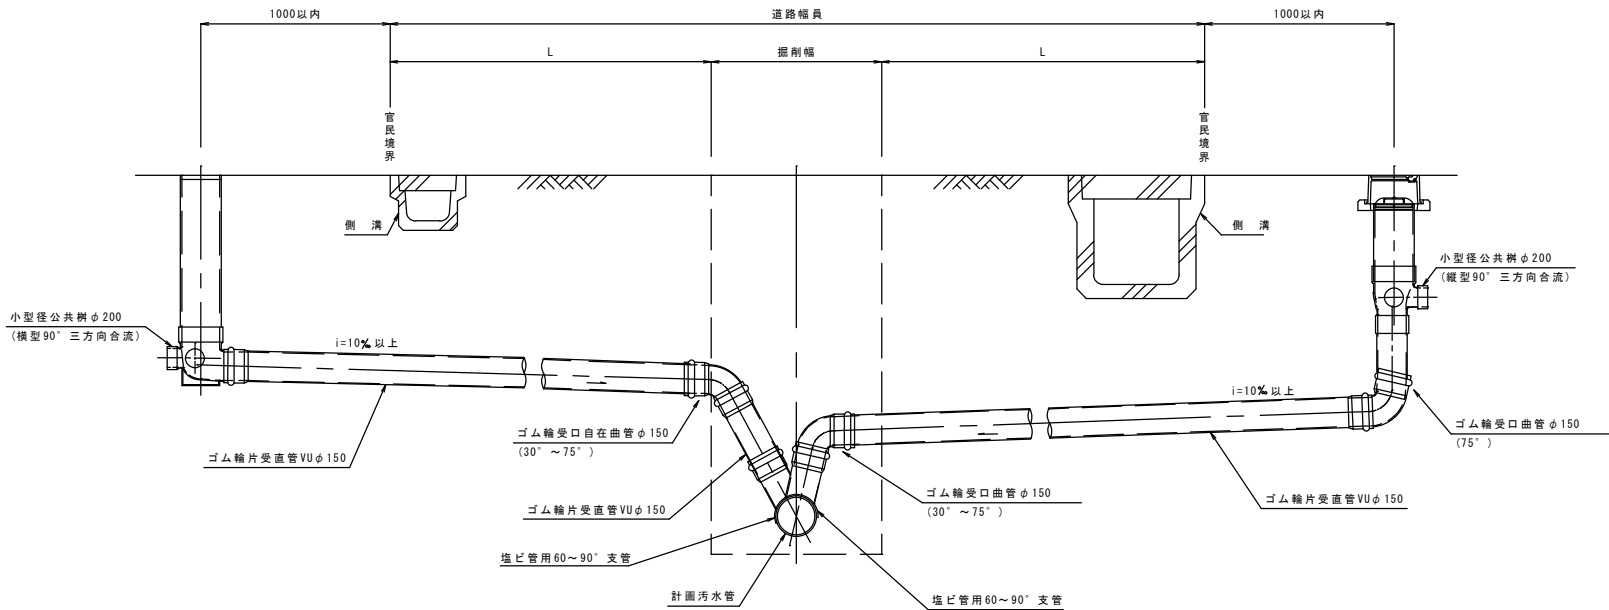



汚水樹詳細図

S=1:10

横型汚水樹

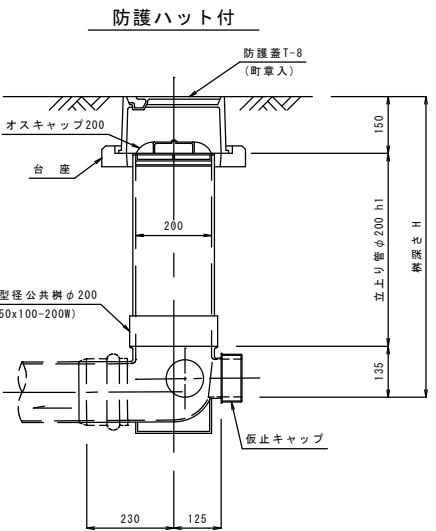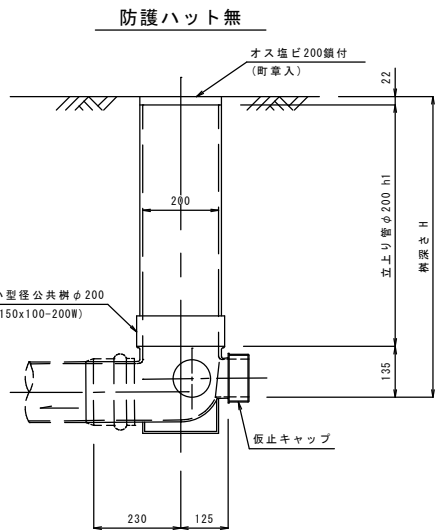

縦型汚水樹

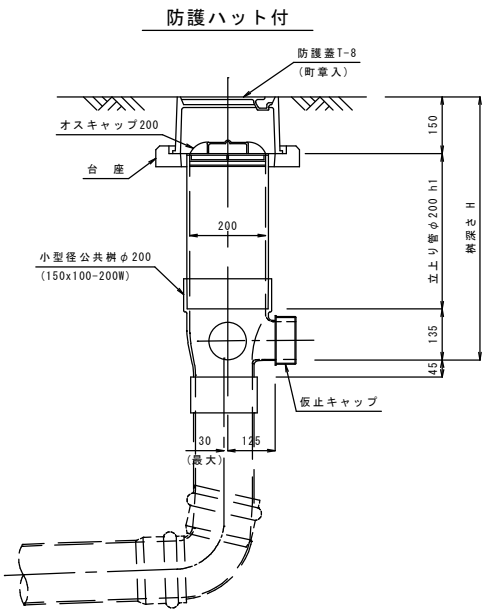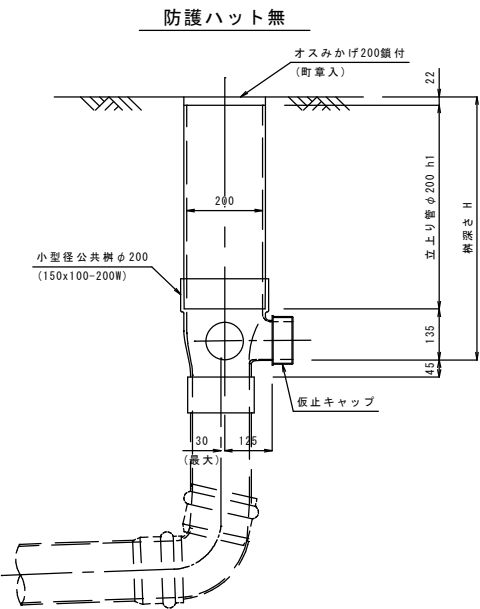

工事番号	
工事名	
箇所	
図名	取付管及び汚水樹標準構造図
縮尺	図示
大河原町上下水道課	図番

		課 長	課長補佐	係 長	係 員	受 付
工 事 番 号 (受 付 番 号)						

公共汚水ます 【 新設・改良・移設・撤去 】 完成届

令和 年 月 日

大河原町長 齋 清志 殿

住所

※ 申 請 者 氏名

住所

※ 土地所有者 氏名

工事担当者 氏名
 (責任技術者)

電話

※自署または法人にあつては記名及び押印とする。

公共汚水ますの【 新設 ・ 改良 ・ 移設 ・ 撤去 】工事が完成したので届出いたします。

申 請 場 所	大河原町
工 事 完 成 日	令和 年 月 日
工 事 指 定 店	
添 付 書 類	汚水枳図2部・工事写真・※下水道配置図(新設のみ) ※新設工事は、下水道配置図及び汚水枳図に取付管の位置をそれぞれ明記すること。

現地確認